

**Aux Présidents du Conseil général
et de la COGEST**

**Budget 2024 des services industriels
Demande de crédits supplémentaires :**

Monsieur le Président du Conseil général,
Monsieur le Président de la COGEST,

Le Conseil communal vous transmet la demande de crédit supplémentaire, conformément aux dispositions légales (OGFCo, art. 84 al. 3) :

Plusieurs travaux d'ampleur imprévus sont en cours et conduisent, pour les comptes 2024, à une prévision supérieure aux budgets pour les rubriques : 5030.51 Mise à niveau du réseau (remplacement + renforcement) :

- le remplacement des équipements au chemin du Rhône
- l'arrachement de la conduite de Tassonières suite aux intempéries


La conduite de **Tassonières** est indispensable pour l'alimentation du hameau et peut être considérée comme une dépense liée.

Extraits de la carte nationale n° 1305 et 1325



Figure 4 : Vue aérienne sur l'emplacement de la conduite projetée (en rouge).

Au **Chemin du Rhône**, entre le Chemin Pro d'Antogne et le chemin des Seilles, l'état de la conduite d'eau potable en acier est devenu si dégradé qu'il n'est plus possible de la maintenir en service. Chaque tentative de remise en eau entraîne l'apparition d'une nouvelle fuite. Par conséquent, le remplacement du premier tronçon a dû être effectué. Il est désormais prévu de remplacer le second tronçon à l'ouest, afin de rétablir l'alimentation en eau du manège et des champs à proximité.

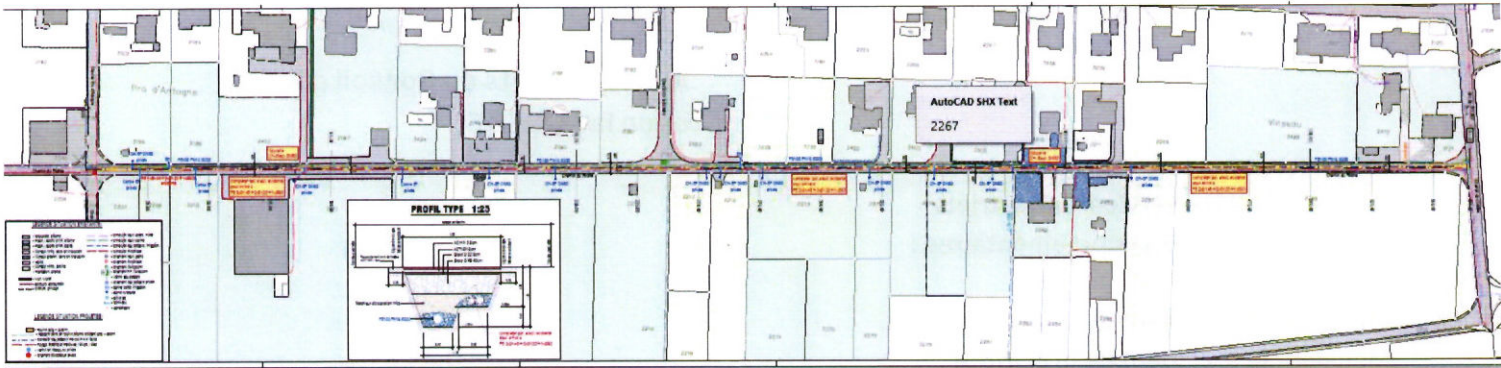

La situation est d'autant plus marquée que l'achèvement des travaux 2023 a été reporté sur l'exercice en cours.

Nous vous communiquons ci-dessous la situation intermédiaire à mi-juillet 2024, selon la dernière estimation (LE) :

Situation mi-juillet 2024			BUDGET 2024 LE		BUDGET 2024		BUDGET 2023	
			CHARGES	REVENUS	CHARGES	REVENUS	CHARGES	REVENUS
8710 SERVICE ELECTRIQUE								
8710.5 Investissements propres								
Réseau électrique	8710.5030	Réseau électrique	250'000		100'000		355'000	
	8710.5030.51	Mise à niveau du réseau (remplacement + renforcement)	250'000		100'000		355'000	
7100 SERVICE DES EAUX								
7100.5 Investissements propres								
Réseau eau	7100.5030	Réseau eau	660'000		270'000		370'000	
	7100.5030.51	Mise à niveau du réseau (remplacement + renforcement)	610'000		220'000		370'000	
	7100.5030.51	Amélioration production eau	50'000		50'000			
7200 SERVICE DES EAUX USEES								
7200.5 Investissements propres								
Réseau eaux usées	7200.5030	Réseau eaux usées	240'000		190'000		295'000	
	7200.5030.51	Mise à niveau du réseau (remplacement + renforcement)	240'000		190'000		295'000	

Budget investissements réseaux 2024			
Désignation du projet	8710 électricité	7100 eaux	7200 eaux usées
Rue saint Ours Branson 1 à 34 160m	60'000	190'000	150'000
Chemin Rhône (entre Pro d'Antogne et chemin des Seilles 550m)	120'000	250'000	
Rénovation rues autres, Route des Garettes (+décalage 2023)	70'000	60'000	90'000
Conduite Tassonières		110'000	
Amélioration, réservoir pompage et ci2 (partie exploitation)		50'000	
TOTAL	250'000	660'000	240'000
Budget rubriques Réseau 5030.51	100000	270000	190000
Différence	150'000	390'000	50'000

Comme mentionné ci-dessus, les principales différences portent sur le chemin du Rhône et la conduite de Tassonières. Cela implique les demandes de crédits supplémentaires suivantes :

Réseau électrique	8710.5030.51 Mise à niveau du réseau : CHF 150'000.-
Réseau eau	7100.5030.51 Mise à niveau du réseau : CHF 390'000.-
Réseau eaux usées	7200.5030.51 Mise à niveau du réseau : CHF 50'000.-

La poursuite des travaux au chemin du Rhône est conditionnée à l'approbation de cette demande. A la fin août, 45 m supplémentaires au minimum doivent être réalisés afin de remettre en état la chaussée suite aux dernières fuites.

En vous remerciant de bien vouloir approuver la présente demande, nous vous adressons, Monsieur le Président du Conseil général, Monsieur le Président de la COGEST, nos salutations distinguées.

Commune de Fully

La Présidente :



Caroline Ançay-Roduit



La Secrétaire :



Sandra Deléglise

Fully, le 13 août 2024